

# St. Elisabeth Kassel

23-24001




## Anlage A zum Gutachten zum Dacheinsturz

Stand 08.07.2024  
digitale Ausfertigung

**Inhaltsverzeichnis Anlage A**

<b>Seite</b>	<b>Dateiname</b>	<b>Planbezeichnung</b>	<b>Planinhalt</b>	<b>Planformat</b>
1	BES_001	GR 2	Grundriss Erdgeschoss	DIN A3
2	BES_002	AN 1	Ansicht Nord-West	DIN A3
3	BES_003	AN 2	Ansicht Süd-Ost	DIN A3
4	BES_004	AN 3	Ansicht Nord-Ost und Süd-West	DIN A3
5	BES_005	SC 1	Schnitt A-A	DIN A3
6	BES_006	B 06	Überlagerte Grundrisse	594x297 mm
7	BES_007	B 07	Binder: Ansichten und Querschnitt	678x400 mm
8	BES_008	B 08	Binder: Stöße und Bruchstellen	678x400 mm
9	BES_009	B 09	Binder: Querschnitt mit Dachaufbau	DIN A2
10	BES_010	B 10	Binder: Seitenansicht mit Dachaufbau	DIN A2

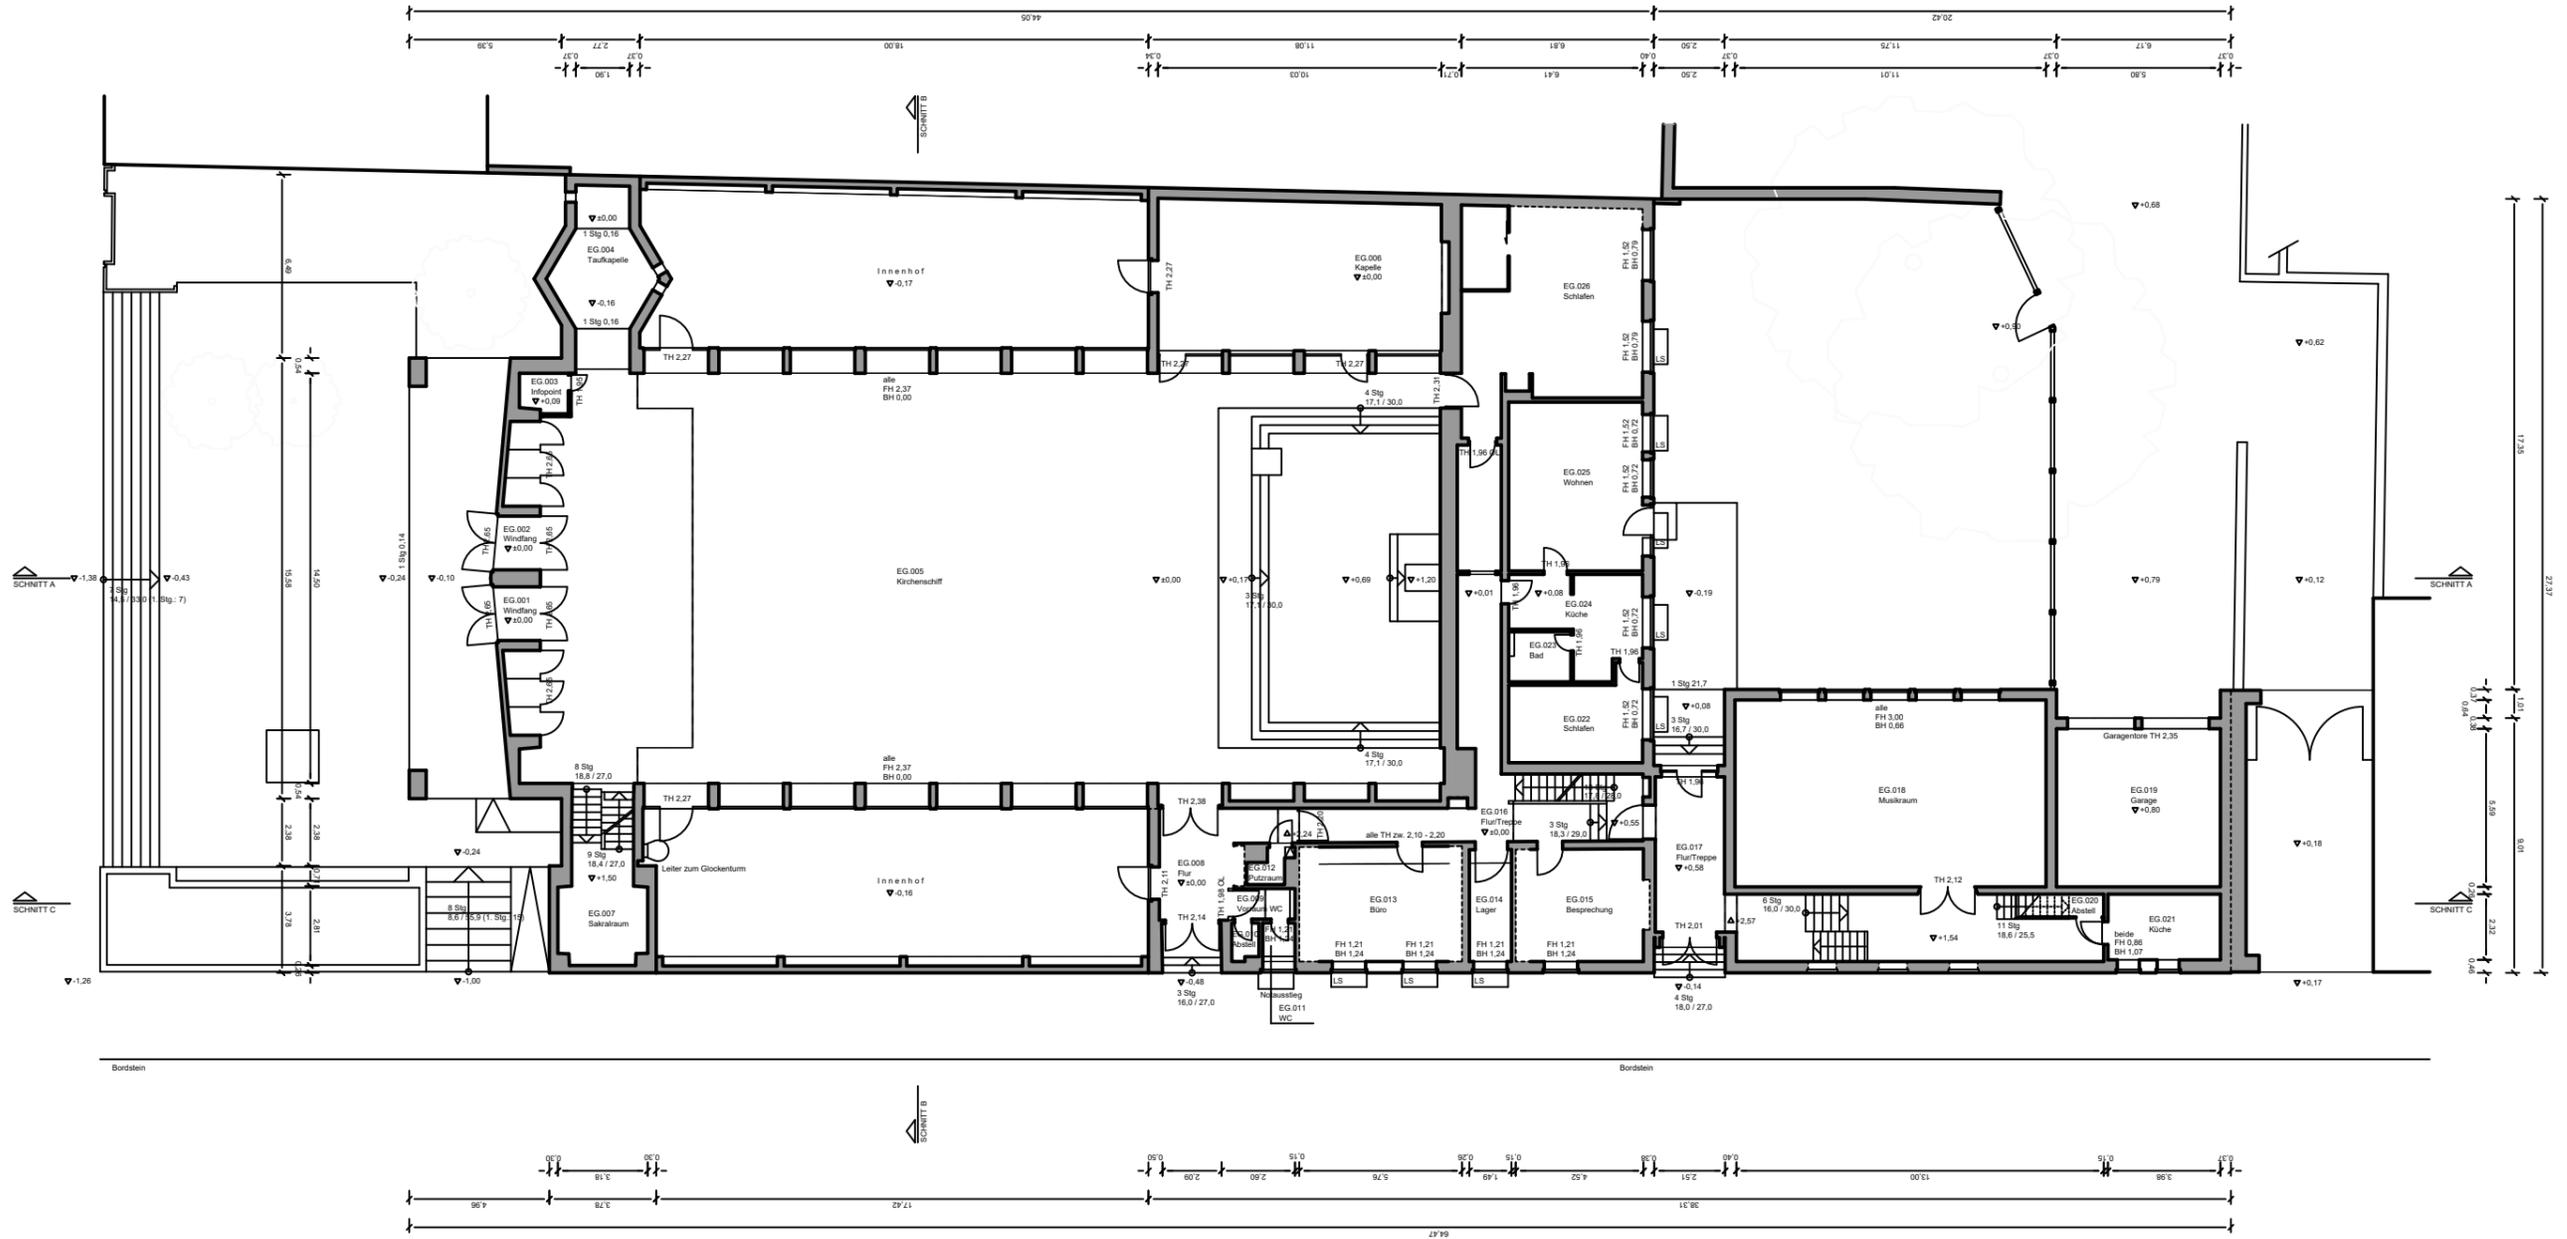

Änderungen	
a	
b	
c	
d	
e	

Geländehöhe: xxx  
 Plangrundlage: Dipl.-Ing. Ralph Heiliger, IngenieurTeam2 Ingenieurgesellschaft mbH  
 Rheinbach (Bonn), 23.11.2016

**PROJEKTINFORMATIONEN**


Bauvorhaben:	St. Elisabethkirche Kassel Dacheinsturz
Bauherr:	Bistum Fulda / Dezernat Bauwesen und Bauaufsicht Fachbereich Ressourcen
Architekt:	

**HAZ** Beratende Ingenieure  
für das Bauwesen GmbH

Johanna-Waescher-Straße 11  
D-34131 Kassel  
Tel. +49 (0)561-707 130  
office@haz-ingenieure.de  
www.haz-ingenieure.de

**PLANINFORMATIONEN**

Darstellung				
Bestandsplan Grundriss Erdgeschoss				
Maßstab	Datum	Name	Proj. Nr.	23-240
1:250				
Blattformat	gezeichnet:	ms	Planbez.	GR 2
DIN A3	03/07/2024			
HAZ	23	- 240	02	BES 001 GR E0

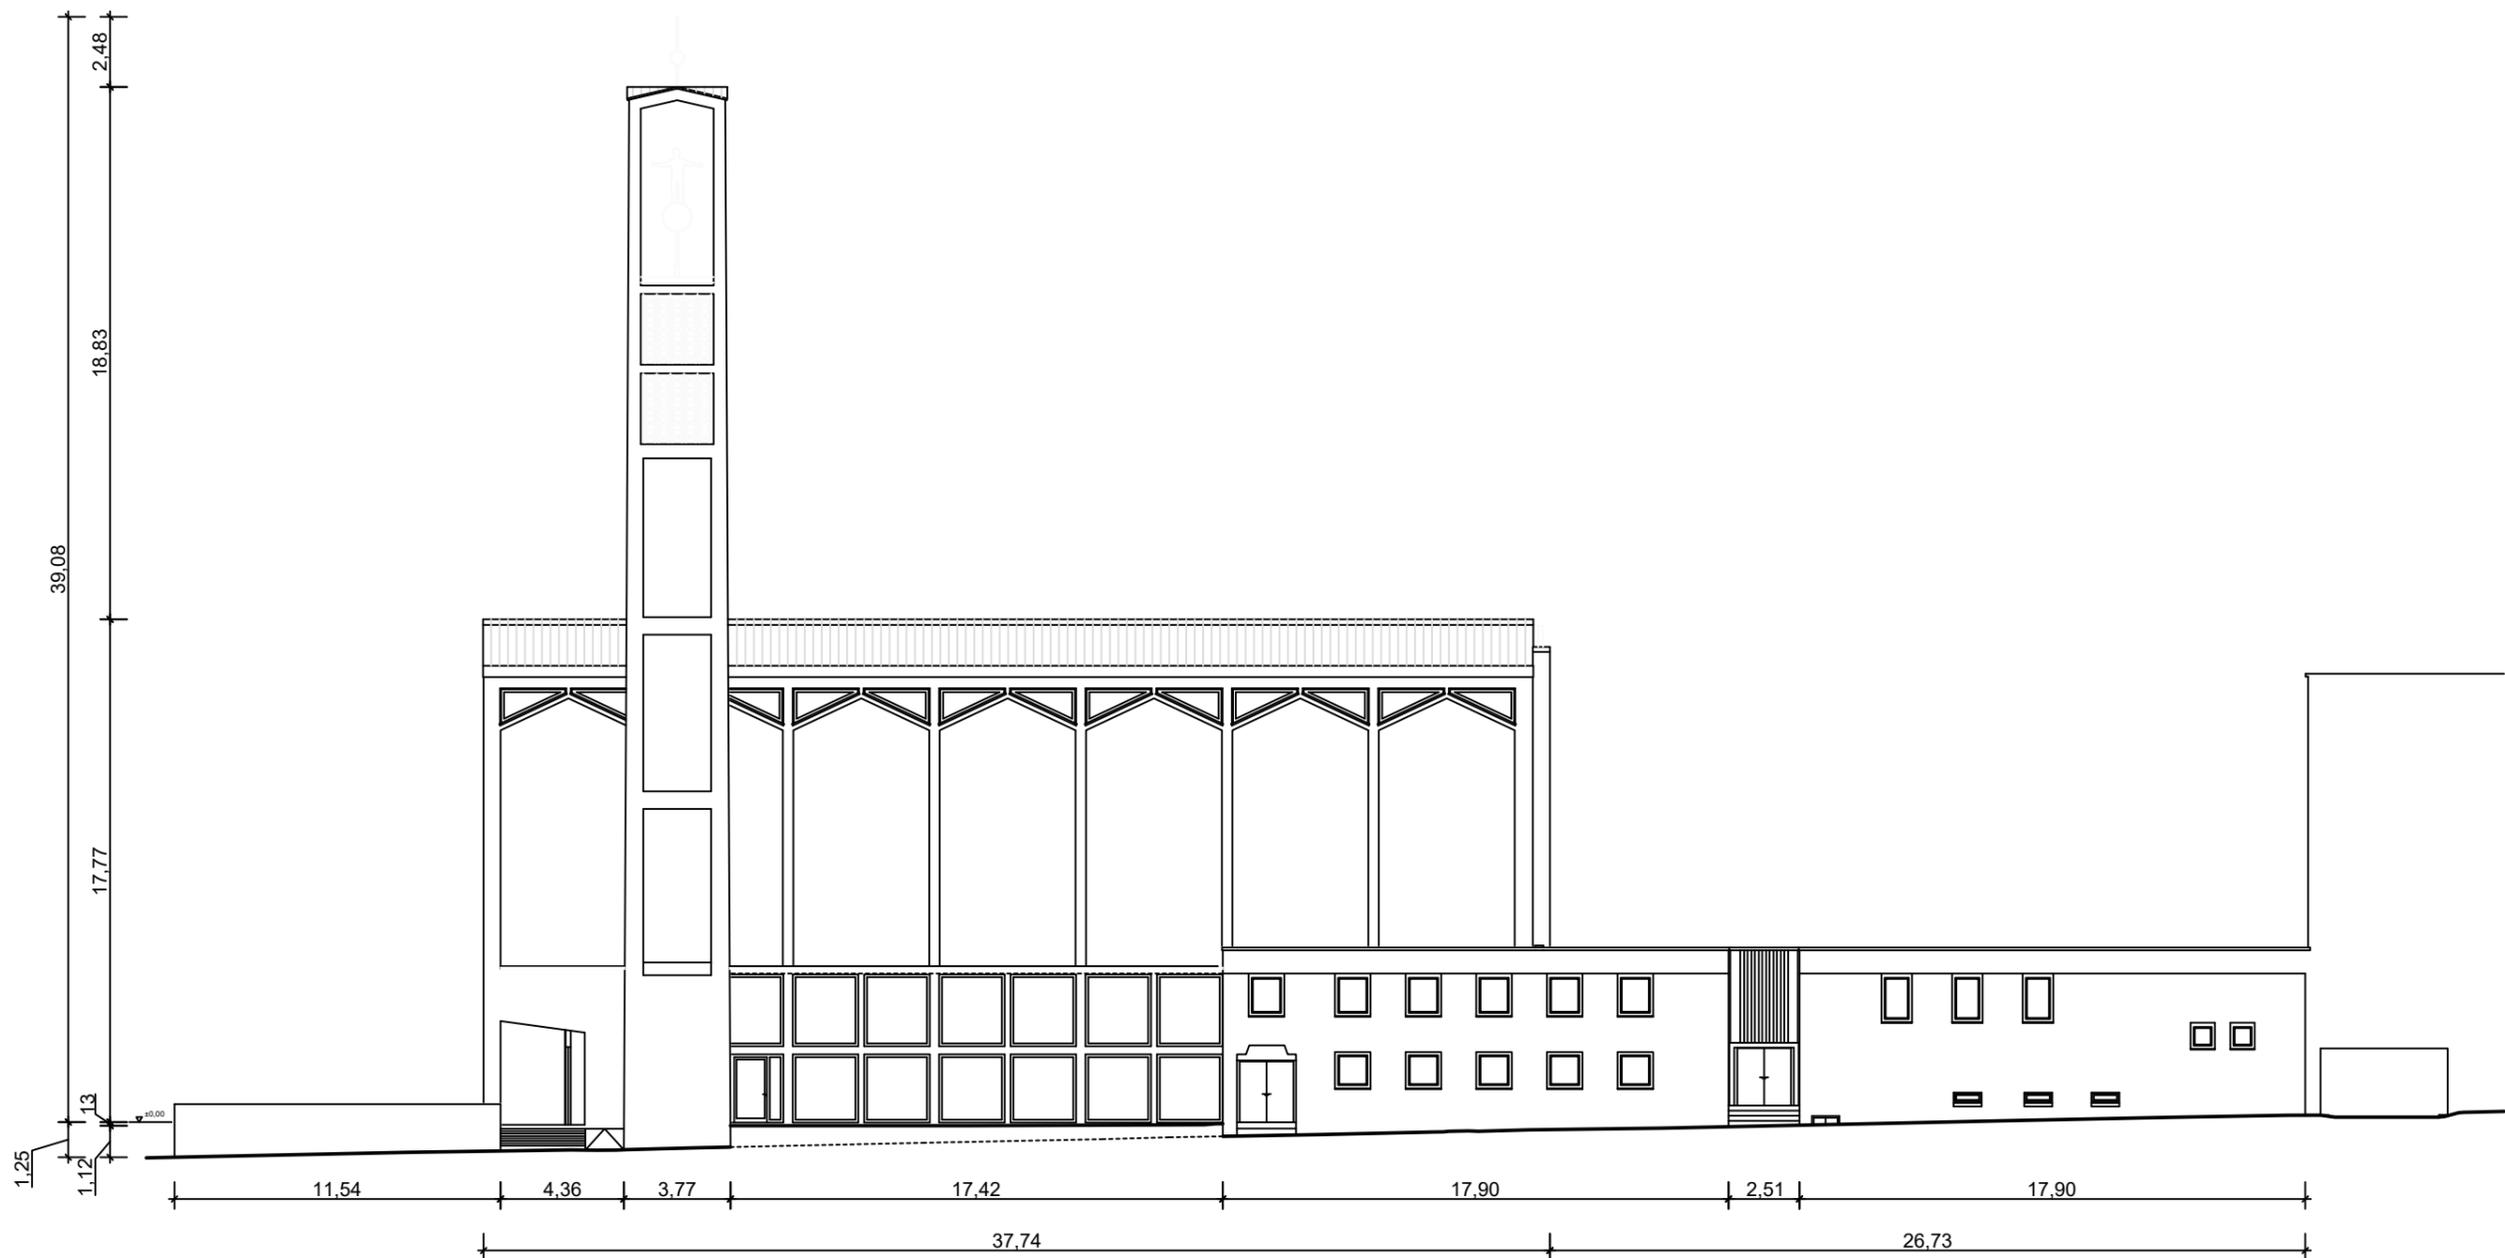

Änderungen	
a	
b	
c	
d	
e	

Geländeöhe: xxx  
 Plangrundlage: Dipl.-Ing. Ralph Heiliger, IngenieurTeam2 Ingenieurgesellschaft mbH  
 Rheinbach (Bonn), 23.11.2016

**PROJEKTINFORMATIONEN**


Bauvorhaben:	St. Elisabethkirche Kassel Dacheinsturz
Bauherr:	Bistum Fulda / Dezernat Bauwesen und Bauaufsicht Fachbereich Ressourcen
Architekt:	

<b>HAZ</b>	Beratende Ingenieure für das Bauwesen GmbH	Johanna-Waescher-Straße 11 D-34131 Kassel Tel. +49 (0)561-707 130 office@haz-ingenieure.de www.haz-ingenieure.de
------------	---	--

**PLANINFORMATIONEN**

Darstellung	
Bestandsplan	
Ansicht Nord-West	

Maßstab	Datum	Name	Proj. Nr.	23-240
1:250				
Blattformat	03/07/2024	ms / pka		AN 1
DIN A3				
HAZ	23 - 240	02 - BES	001	AN - NW -

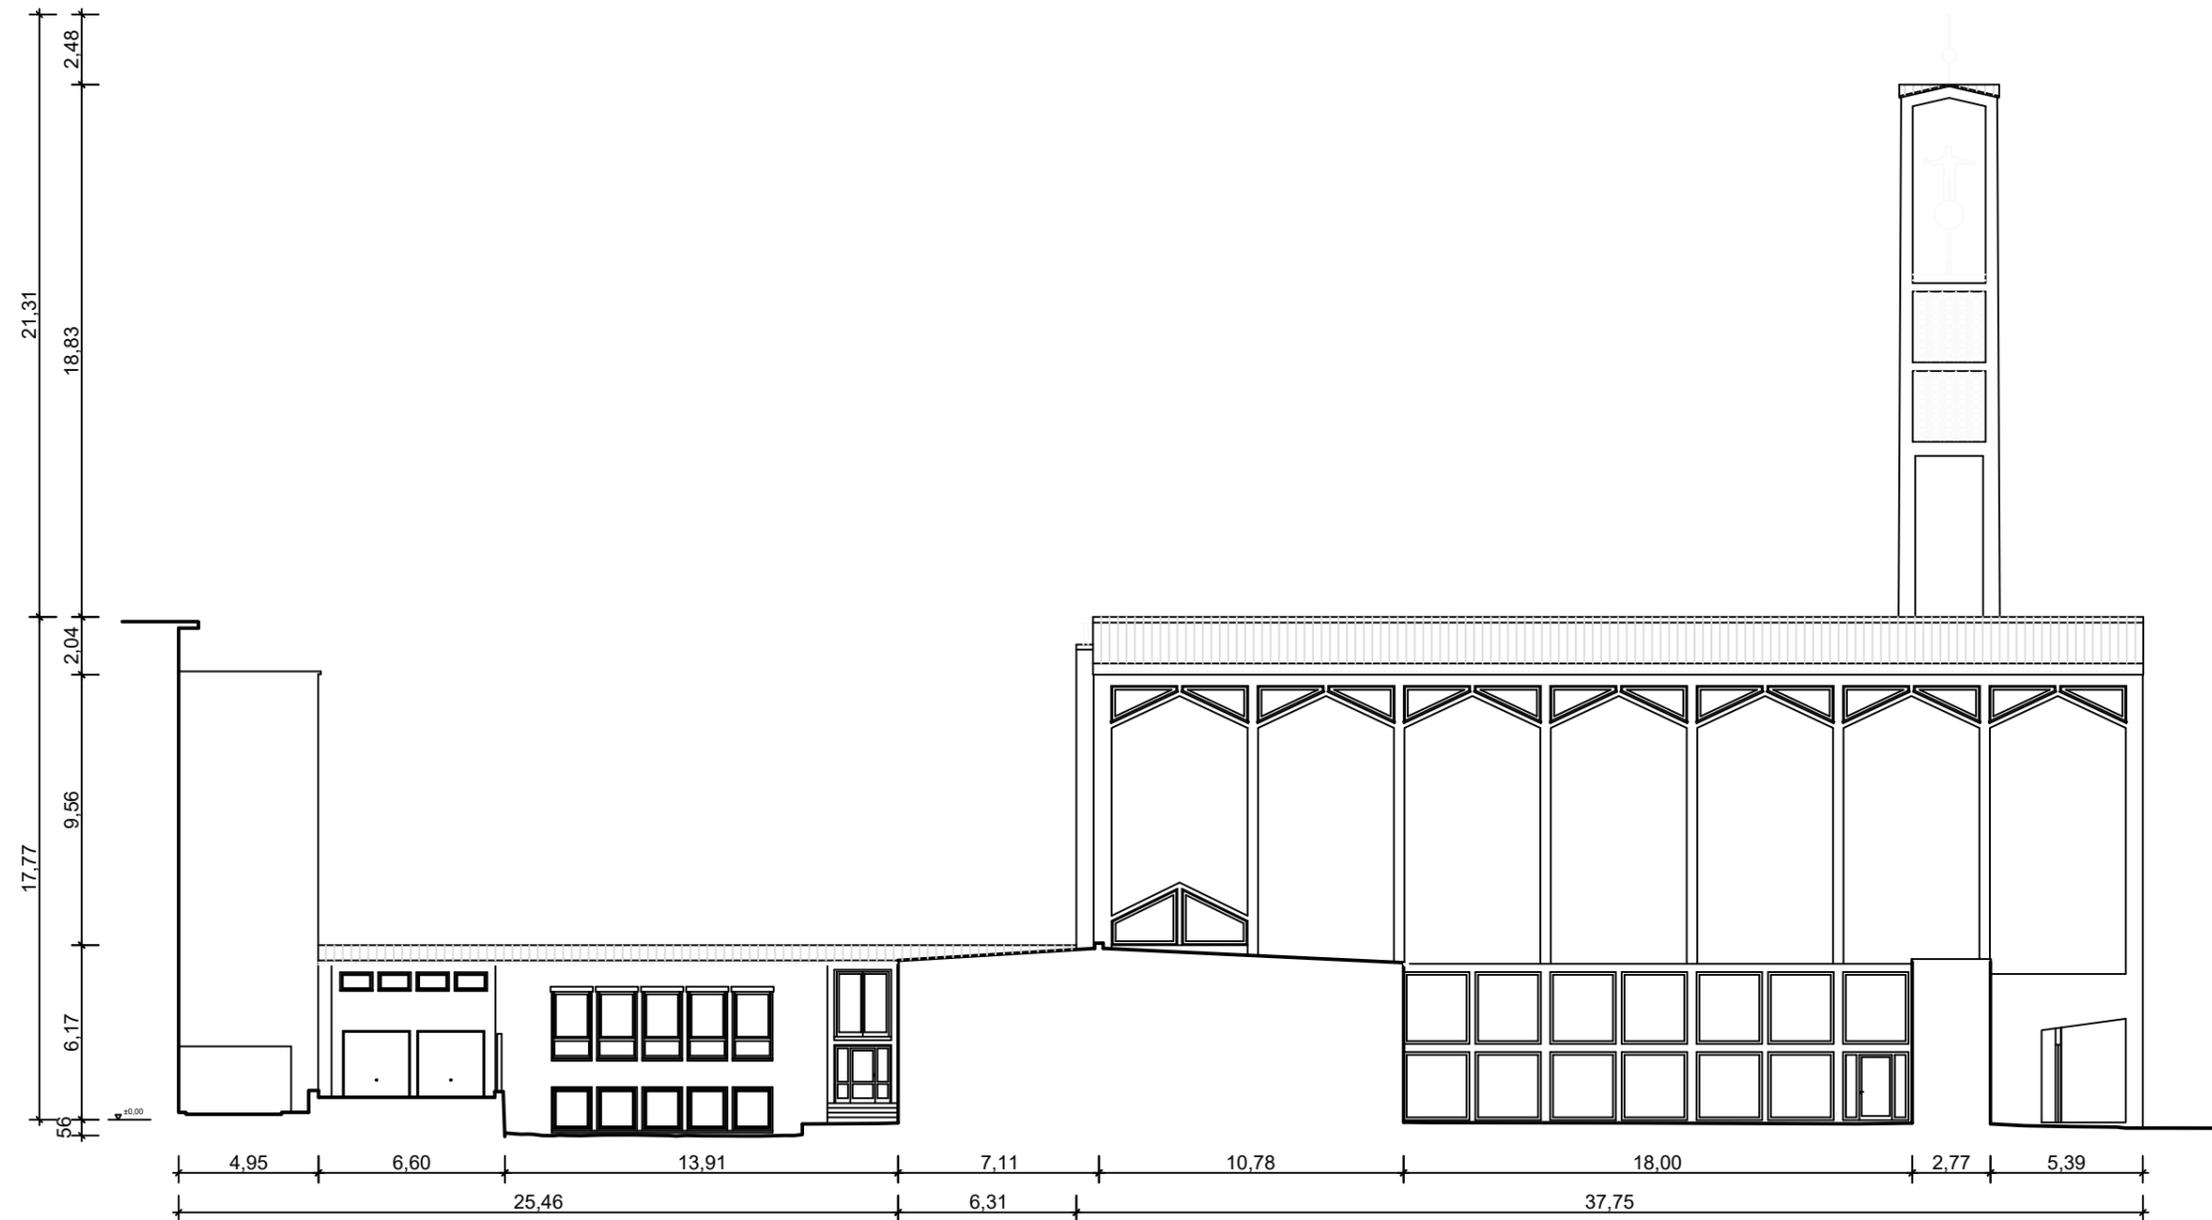

Änderungen	
a	
b	
c	
d	
e	

Geländehöhe: xxx  
 Plangrundlage: Dipl.-Ing. Ralph Heiliger, IngenieurTeam2 Ingenieurgesellschaft mbH  
 Rheinbach (Bonn), 23.11.2016

**PROJEKTINFORMATIONEN**

Bauvorhaben:	St. Elisabethkirche Kassel Dacheinsturz
Bauherr:	Bistum Fulda / Dezernat Bauwesen und Bauaufsicht Fachbereich Ressourcen
Architekt:	

**HAZ** Beratende Ingenieure  
für das Bauwesen GmbH


Johanna-Waescher-Straße 11  
D-34131 Kassel  
Tel. +49 (0)561-707 130  
office@haz-ingenieure.de  
www.haz-ingenieure.de

**PLANINFORMATIONEN**


Darstellung	Lph.
Bestandsplan	
Ansicht Süd-Ost	

Maßstab	Datum	Name	Proj. Nr.	23-240
1:250	03/07/2024	ms / pka	Planbez.	AN 2
DIN A3				
HAZ	23	240	02	BES 003 AN SO

Ansicht Nord-Ost

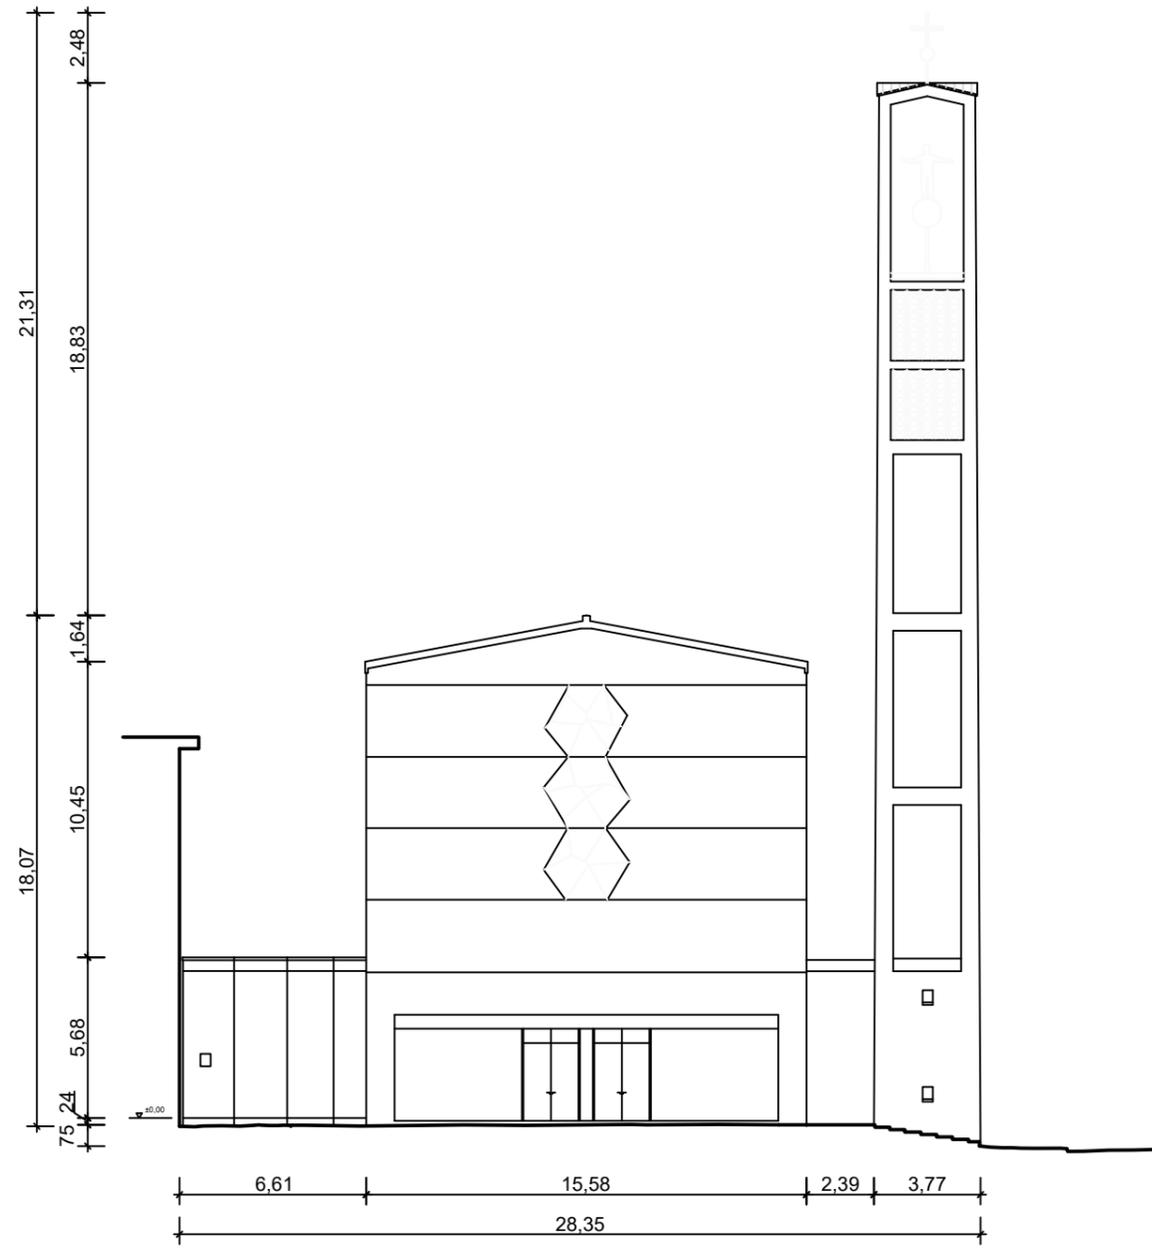

Ansicht Süd-West

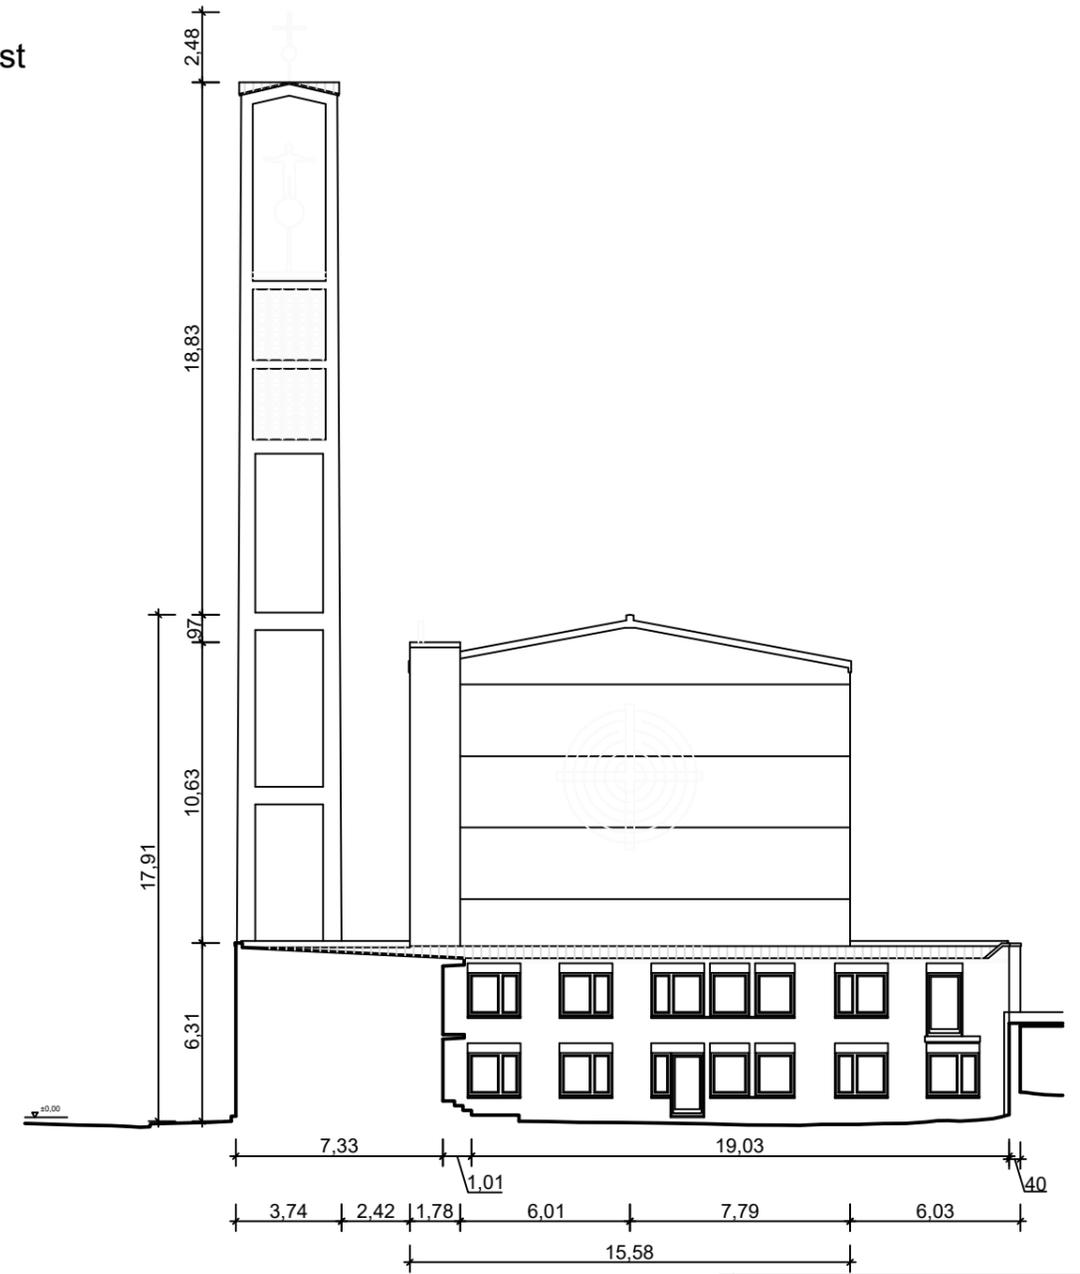

Änderungen	
a	
b	
c	
d	
e	

Geländeöhe: xxx  
 Plangrundlage: Dipl.-Ing. Ralph Heiliger, IngenieurTeam2 Ingenieurgesellschaft mbH  
 Rheinbach (Bonn), 23.11.2016

**PROJEKTINFORMATIONEN**

Bauvorhaben:	St. Elisabethkirche Kassel Dacheinsturz
Bauherr:	Bistum Fulda / Dezernat Bauwesen und Bauaufsicht Fachbereich Ressourcen
Architekt:	


<b>HAZ</b>	Beratende Ingenieure für das Bauwesen GmbH	Johanna-Waescher-Straße 11 D-34131 Kassel Tel. +49 (0)561-707 130 office@haz-ingenieure.de www.haz-ingenieure.de
------------	---	--

**PLANINFORMATIONEN**

Darstellung	
Bestandsplan	
Ansichten Nord-Ost und Süd-West	

Maßstab	Datum	Name	Proj. Nr.
1:250			23-240
Blattformat	gezeichnet:	ms / pka	Planbez.
DIN A3	03/07/2024		AN 3
HAZ	23	240	02
		BES	004
		AN	NO/SW

Schnitt A-A  
M1:250

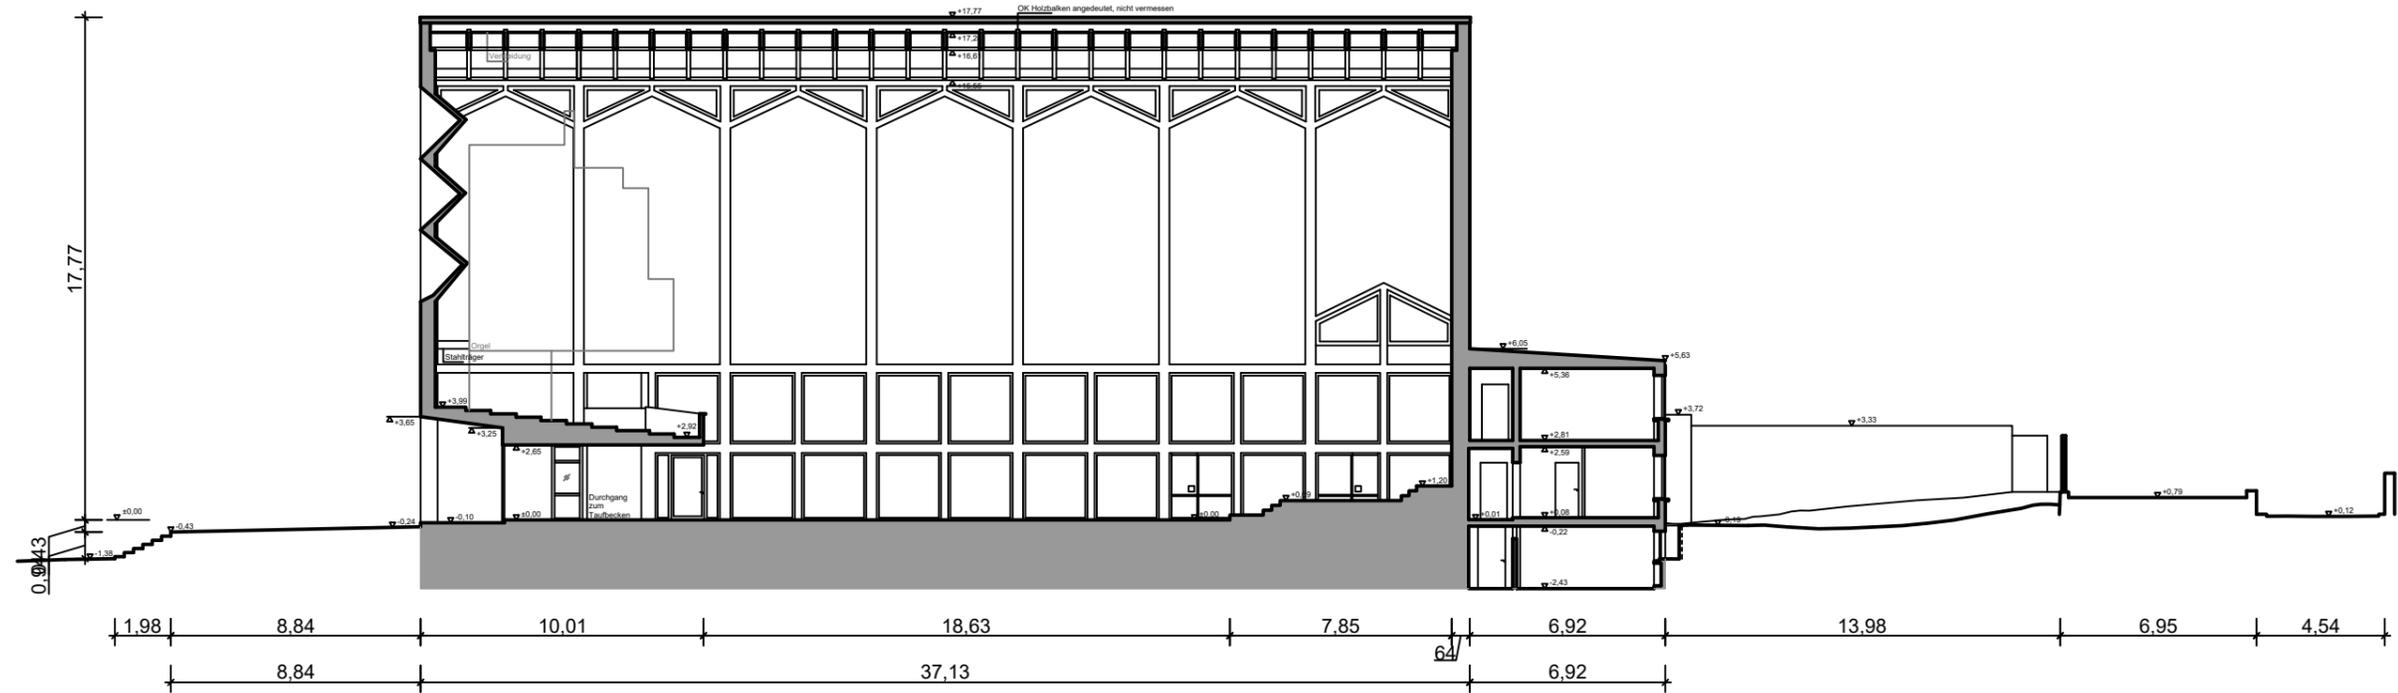

Änderungen	
a	
b	
c	
d	
e	

Geländeöhe: xxx  
 Plangrundlage: Dipl.-Ing. Ralph Heiliger, IngenieurTeam2 Ingenieurgesellschaft mbH  
 Rheinbach (Bonn), 23.11.2016

**PROJEKTINFORMATIONEN**

Bauvorhaben:	St. Elisabethkirche Kassel Dacheinsturz
Bauherr:	Bistum Fulda / Dezernat Bauwesen und Bauaufsicht Fachbereich Ressourcen
Architekt:	

**HAZ** Beratende Ingenieure  
für das Bauwesen GmbH

Johanna-Waescher-Straße 11  
D-34131 Kassel  
Tel. +49 (0)561-707 130  
office@haz-ingenieure.de  
www.haz-ingenieure.de


**PLANINFORMATIONEN**

Darstellung	
Bestandsplan	
Schnitt A-A	


Maßstab	Datum	Name	Proj. Nr.	23-240
1:250	03/07/2024	ms / pka	Planbez.	SC 1
DIN A3				
HAZ	23	240	02	BES 005 SC AA -

**Legende**

- - - Mauerkrone, h~15,75m
- - - Mauerwerk, h~12,00m
- - - Mauerwerk, h~8,00m

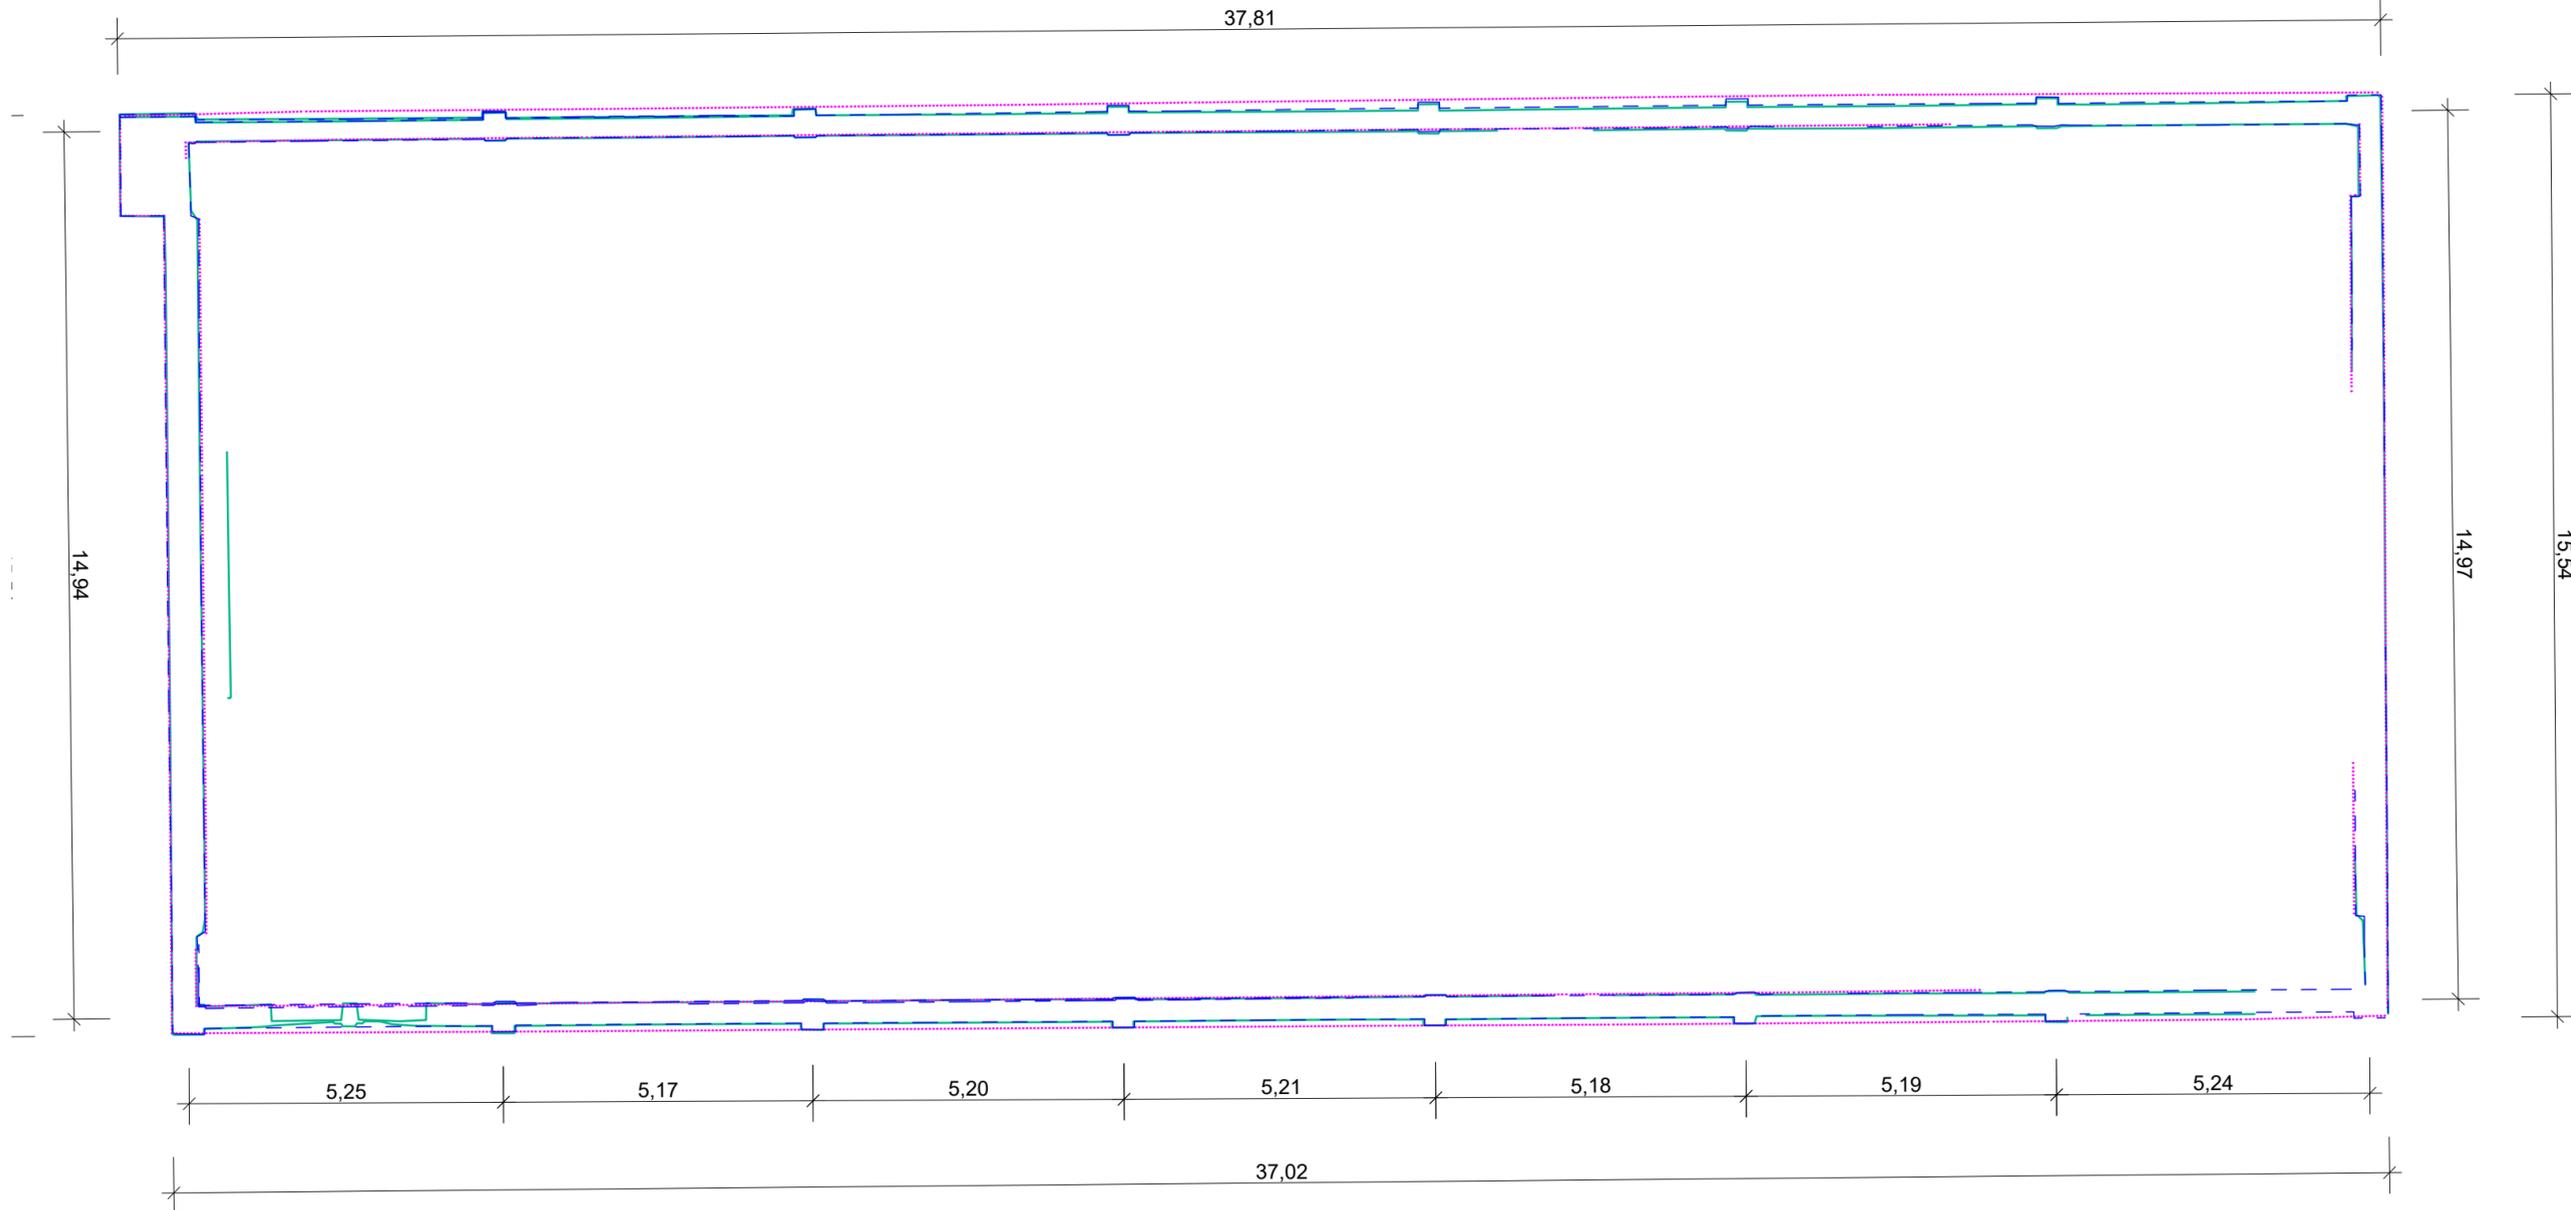

**ÜBERSICHT**

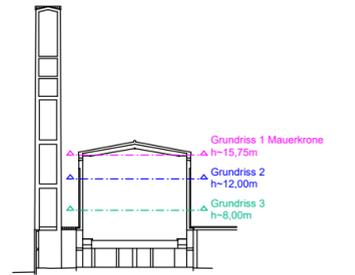

Änderungen		
a	...	...
b		
c		
d		
e		

Geländehöhe: 0.00m = OKFF = xxx.xx m.ü.NHN  
 Plangrundlage:

**PROJEKTINFORMATIONEN**


Bauvorhaben:	Dacheinsturz St. Elisabeth Kirche, Kassel
Bauherr:	Bistum Fulda / Dezernat Bauwesen und Bauaufsicht Fachbereich Ressourcen
Architekt:	

**HAZ** Beratende Ingenieure  
für das Bauwesen GmbH


Johanna-Waescher-Straße 11  
D-34131 Kassel  
Tel. +49 (0)561-707 130  
office@haz-ingenieure.de  
www.haz-ingenieure.de

**PLANINFORMATIONEN**


Darstellung					
Überlagerte Grundrisse aus Bauwerksscan zur Feststellung von Ausbauchungen					
Maßstab	1:100	Datum	03.07.2024	Proj. Nr.	23-240
Blattformat	594x297	gezeichnet:	Kleinhaus / pka	Name	TOPOTWIN
		Schadensaufnahme:		Planbez.	B06
HAZ					23 - 240
					02 - BES - 006
					- - - GR - UEB -

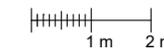


Ansicht Binder  
M1:25

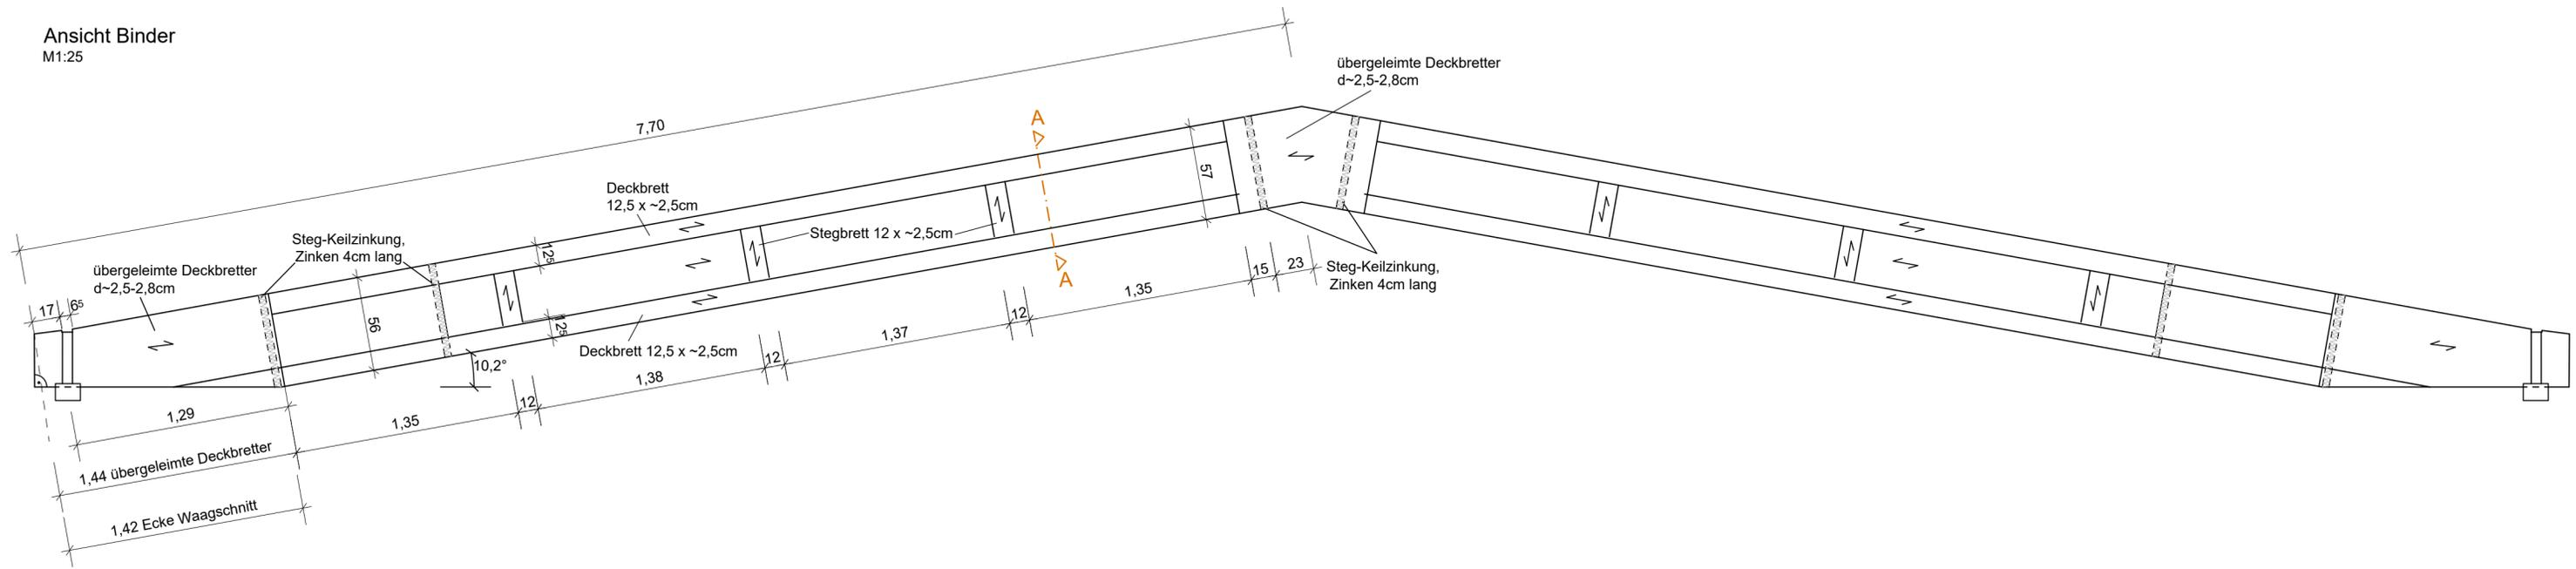


Detail Traufauflager  
M=1:5

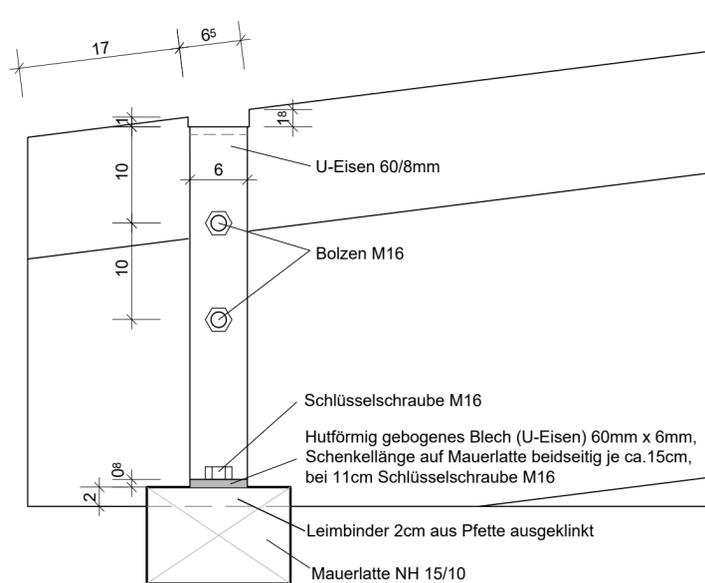

Schnitt A-A  
M=1:5

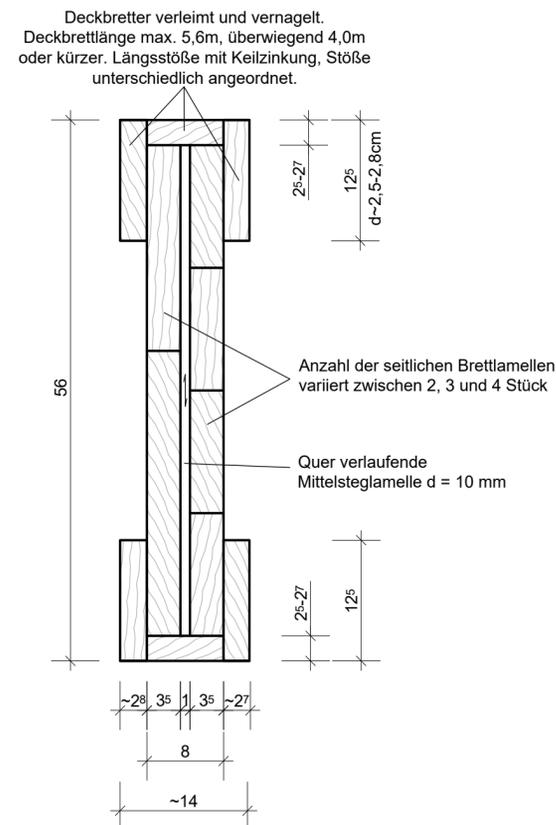

Schnitt durch Steg-Keilzinkung  
M=1:2

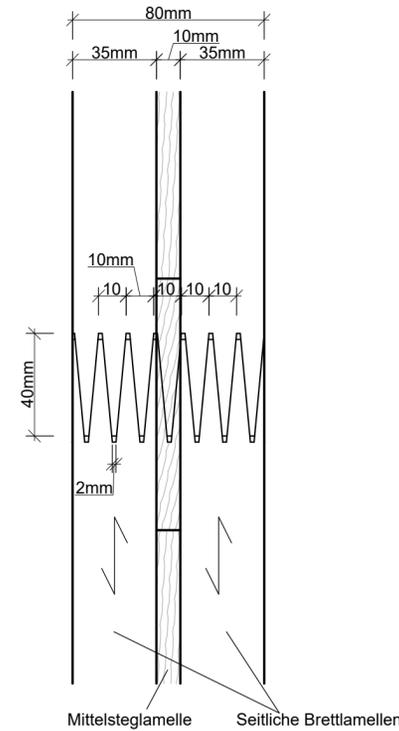

Änderungen	
a	
b	
c	
d	
e	

Geländehöhe: 0.00m = OKFF = xxx.xx m.ü.NHN  
Plangrundlage:

PROJEKTINFORMATIONEN

Bauvorhaben:	Dacheinsturz St. Elisabeth Kirche, Kassel
Bauherr:	Bistum Fulda / Dezernat Bauwesen und Bauaufsicht Fachbereich Ressourcen
Architekt:	

**HAZ** Beratende Ingenieure  
für das Bauwesen GmbH


Johanna-Waescher-Straße 11  
D-34131 Kassel  
Tel. +49 (0)561-707 130  
office@haz-ingenieure.de  
www.haz-ingenieure.de

PLANINFORMATIONEN


Darstellung			
Bestandsplan			
Ansicht und Querschnitt Binder			
Maßstab	Datum	Name	Proj. Nr.
1:25/5/2	April 2024	Stadler	23-240
Blattformat	gezeichnet:	Schadens-	Planbez.
678x400	10.07.2024	Kleinhans / pka	B07
HAZ 23 - 240 02 BES 007 - - DIV DK -			

Maße [cm]

Ansicht Binder  
M1:25

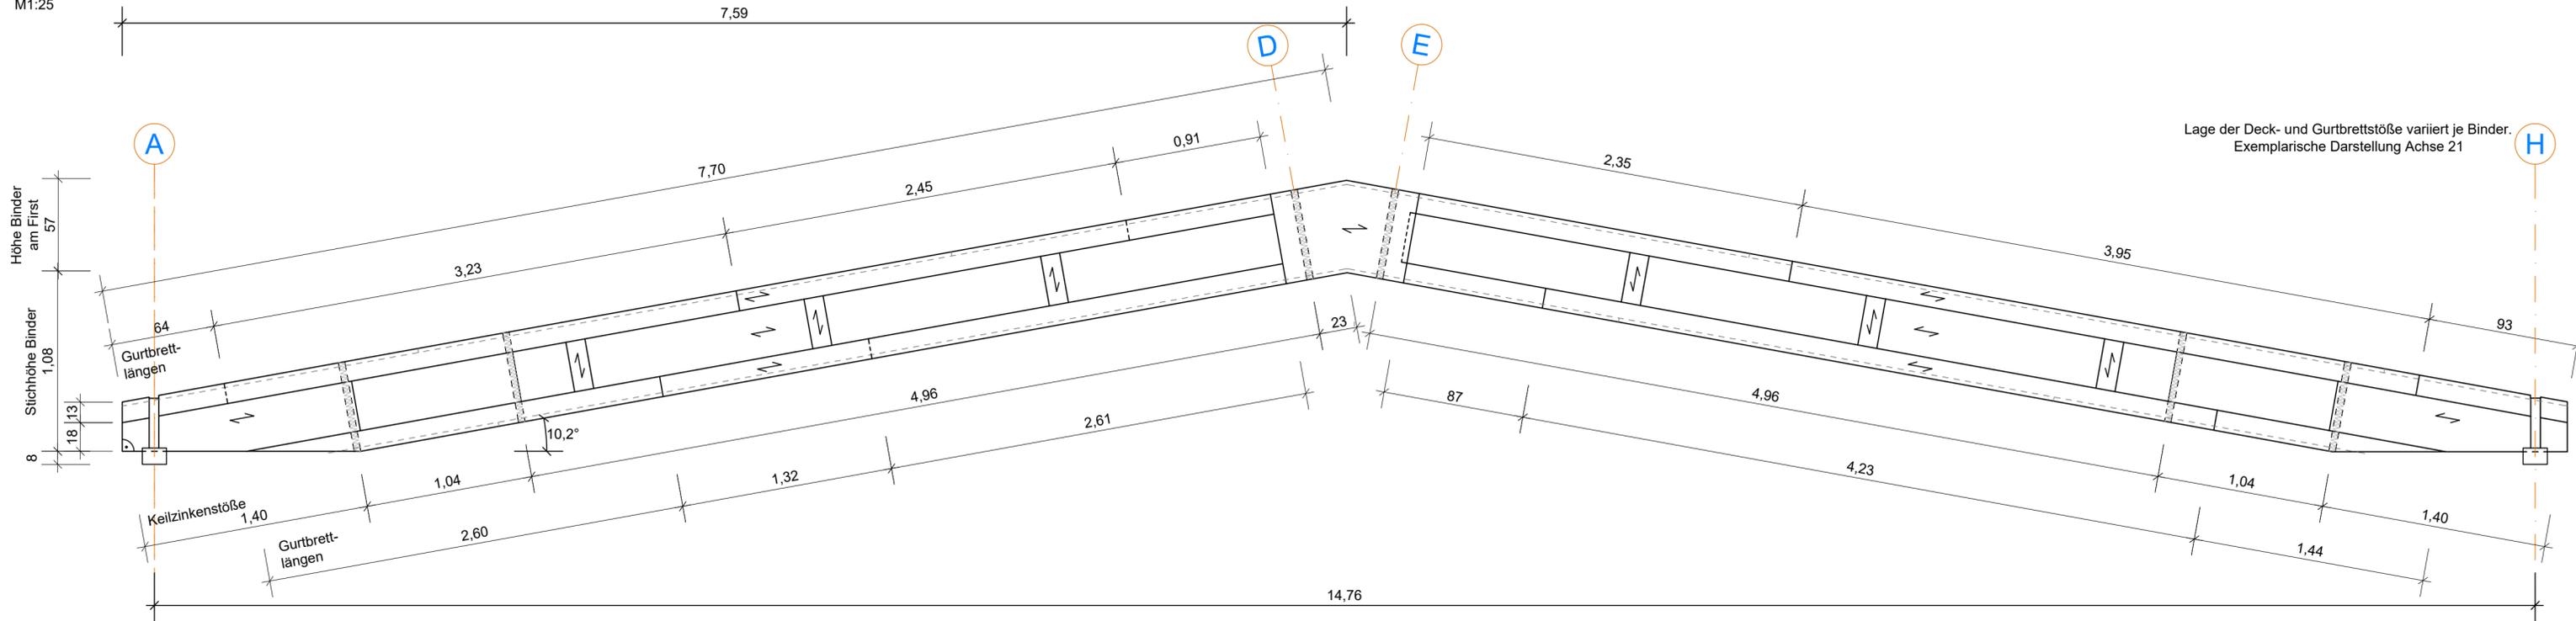

Draufsicht Binderanordnung  
M=1:100

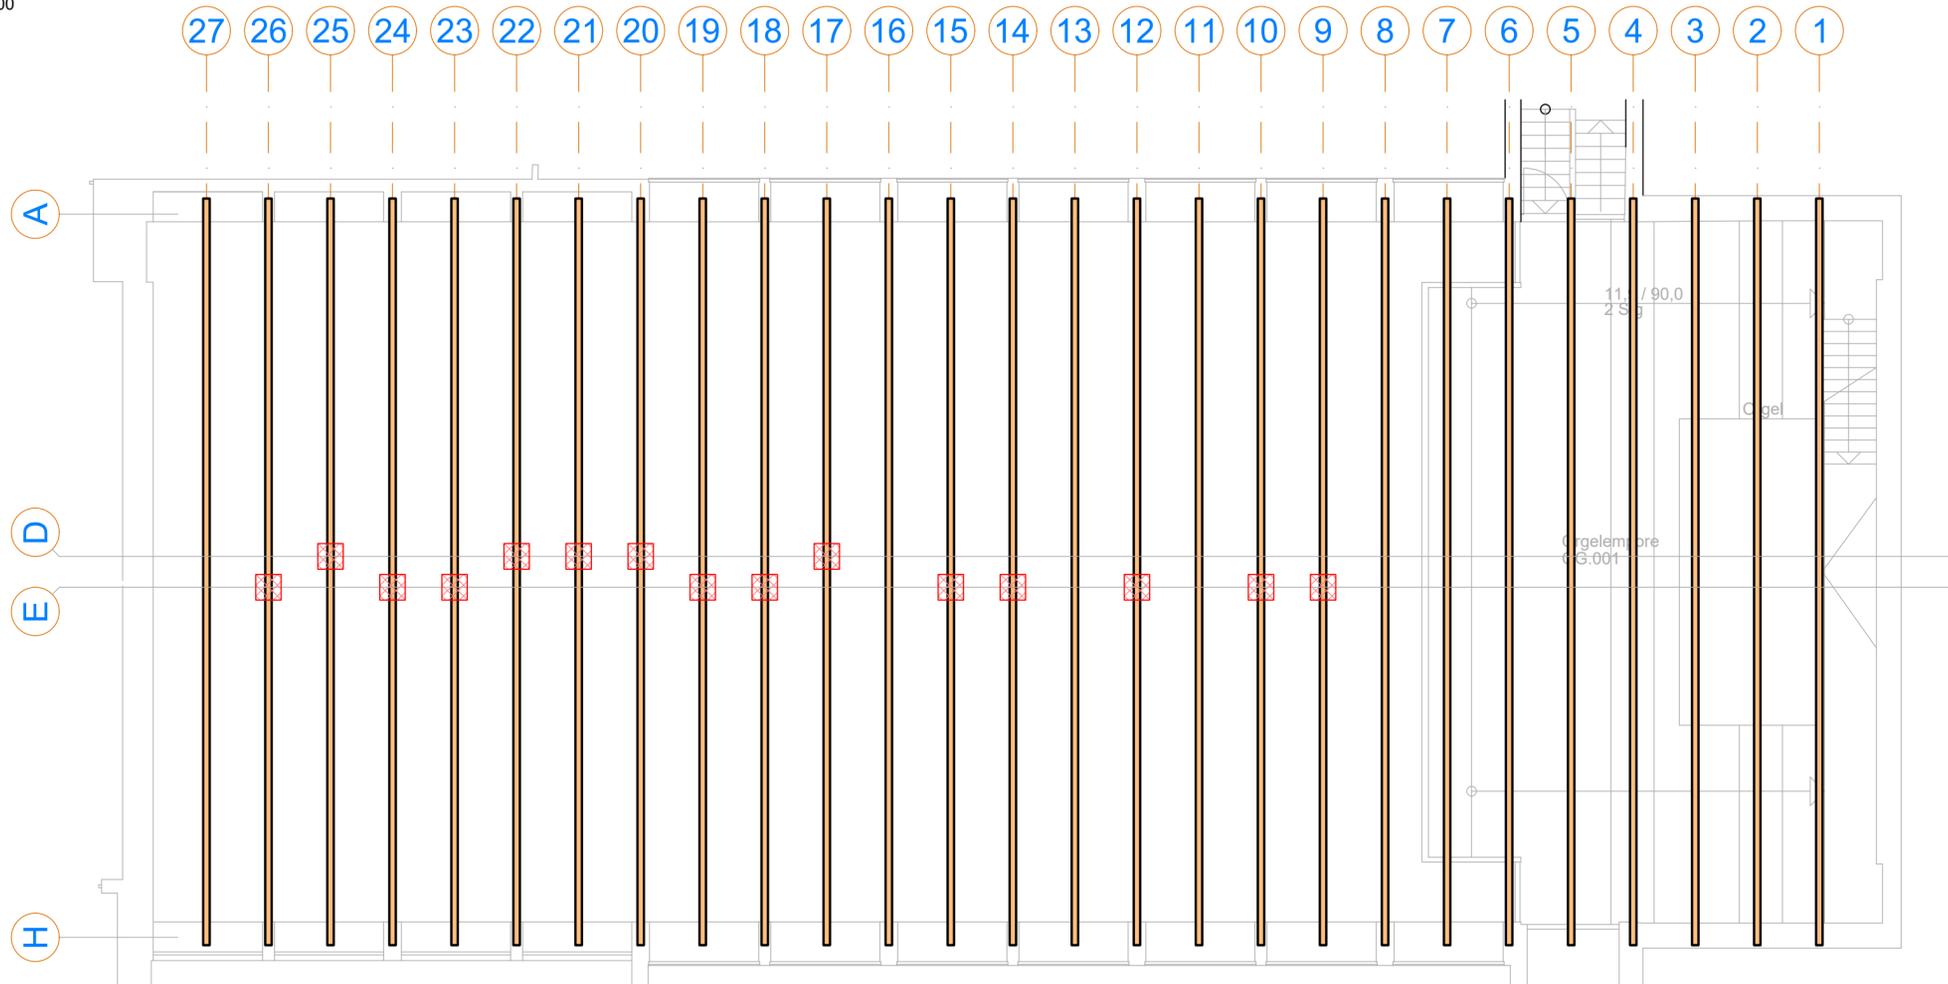

Änderungen	
a	
b	
c	
d	
e	

Geländehöhe: 0.00m = OKFF = xxx.xx m.ü.NHN  
Plangrundlage:

PROJEKTINFORMATIONEN

Bauvorhaben:	Dacheinsturz St. Elisabeth Kirche, Kassel
Bauherr:	Bistum Fulda / Dezernat Bauwesen und Bauaufsicht Fachbereich Ressourcen
Architekt:	

**HAZ** Beratende Ingenieure  
für das Bauwesen GmbH

Johanna-Waescher-Straße 11  
D-34131 Kassel  
Tel. +49 (0)561-707 130  
office@haz-ingenieure.de  
www.haz-ingenieure.de


PLANINFORMATIONEN

Darstellung	Vorabzug
Bestandsplan	
Ansicht mit Lage der Stöße in Gurt-/Deckbrettern und Draufsicht Binder mit Eintragung Bruchstellen	


Maßstab	Datum	Name	Proj. Nr.	23-240
1:25/100				
Blattformat	gezeichnet:	J. Ziegler / pka	Planbez.	B08
678x400	gepr.:			

HAZ 23 - 240 02 BES 008 - - DIV DK -

Querschnitt M 1:10

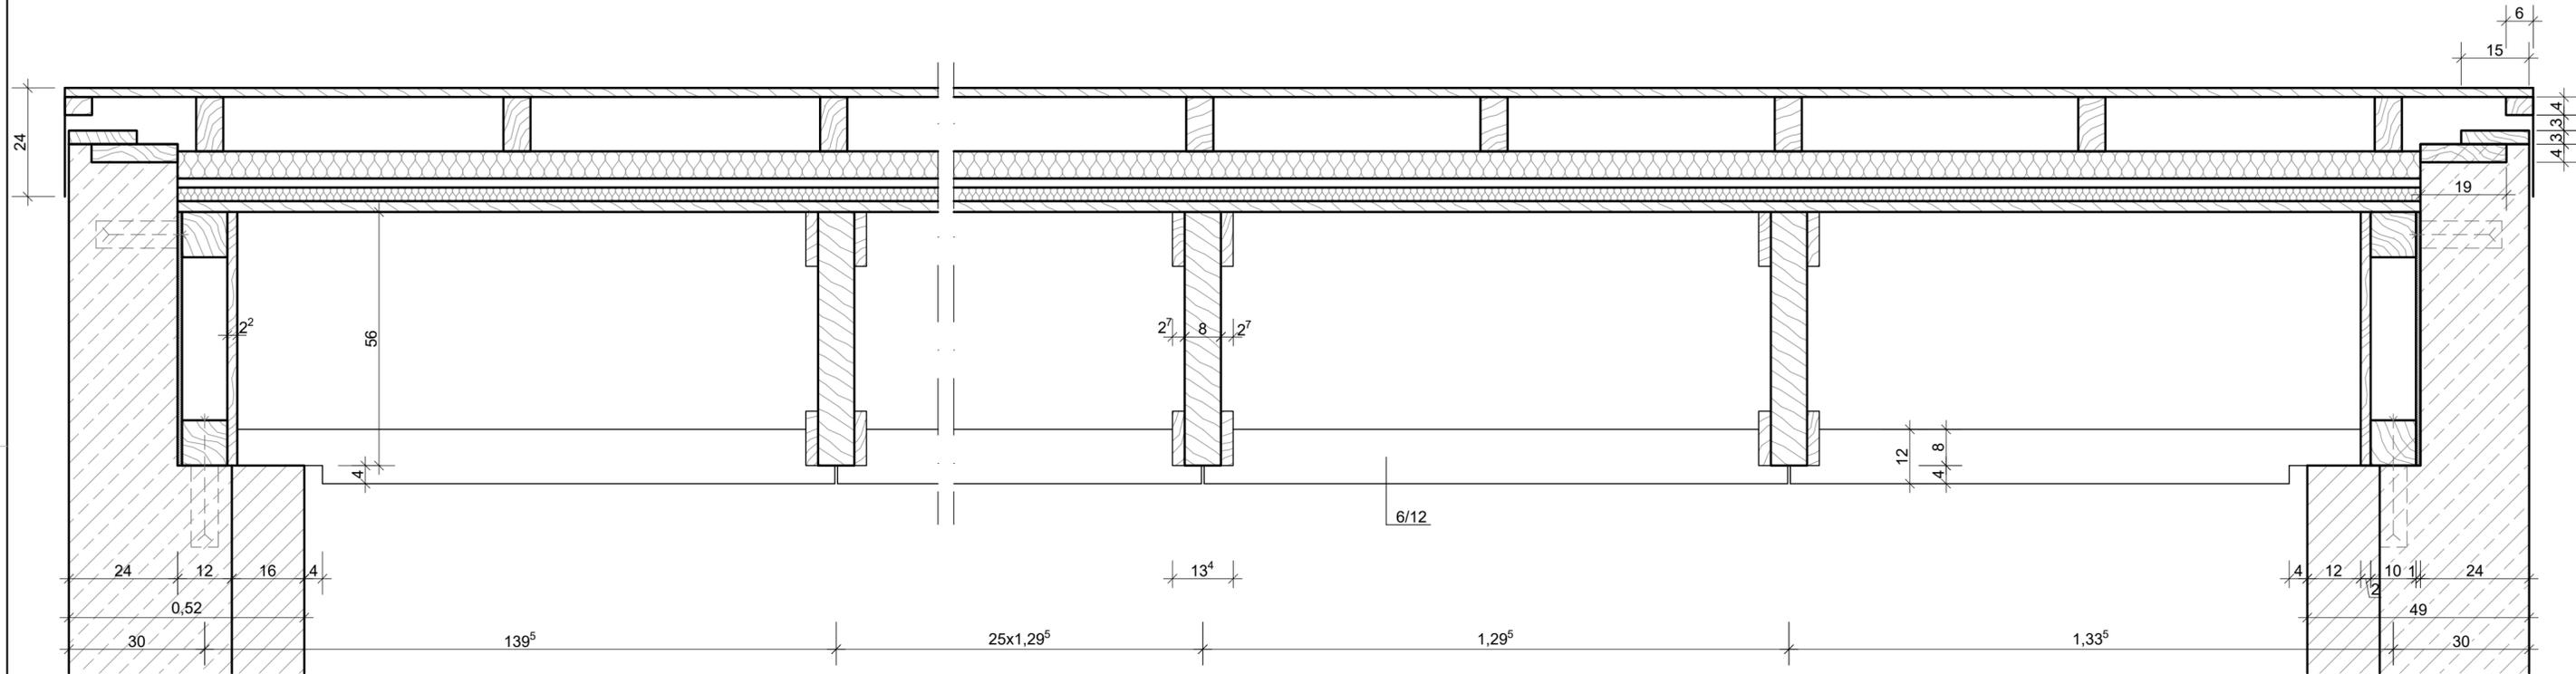

Detail M 1:5

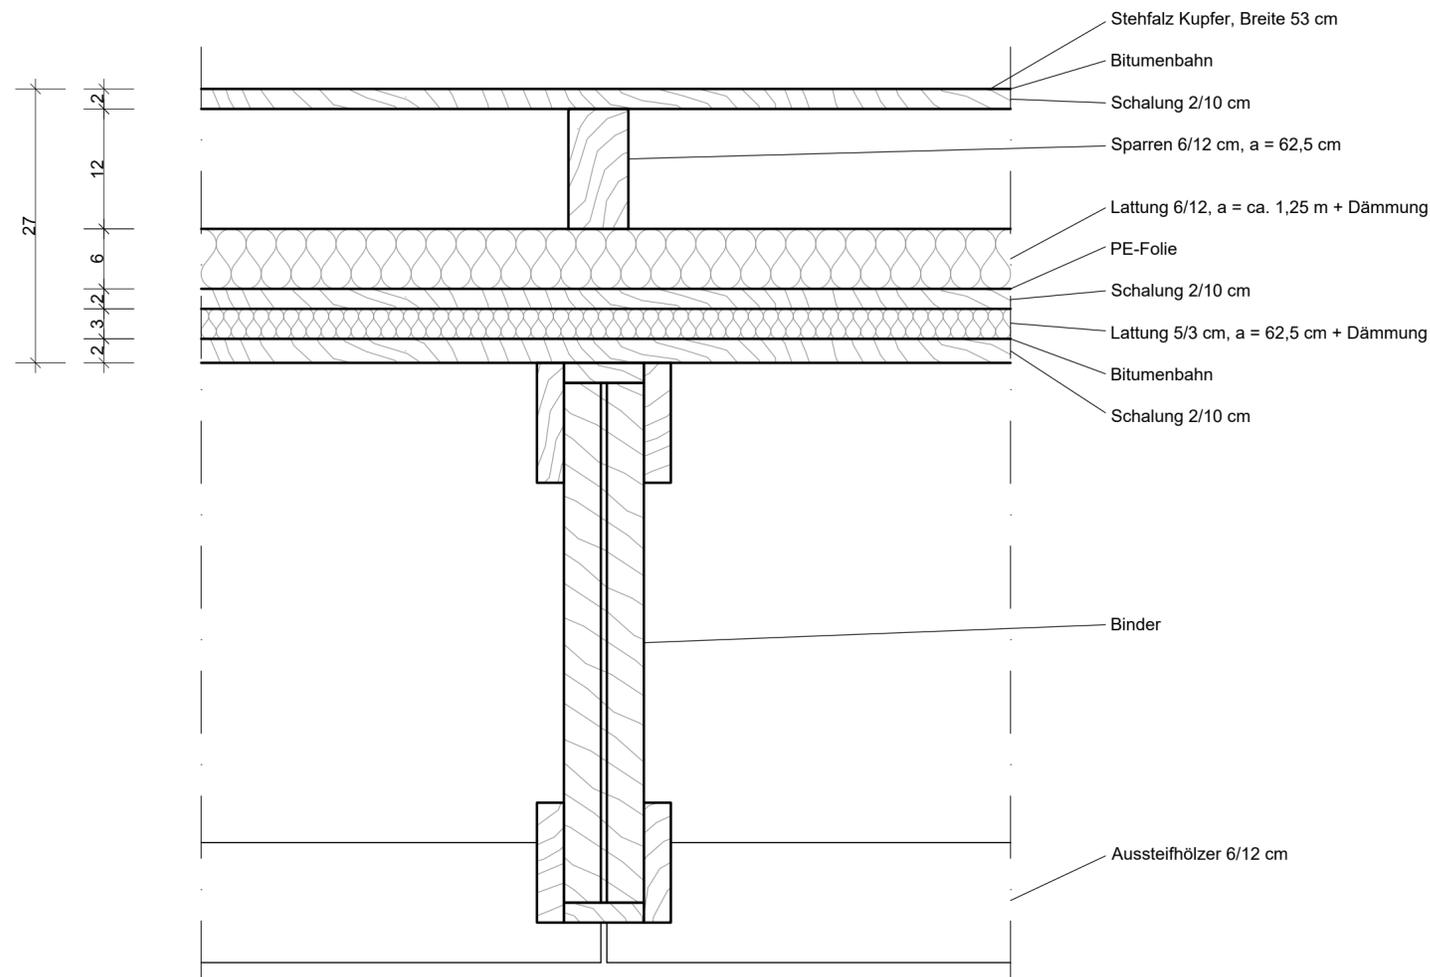

Änderungen			
a	21.03.24	ms	Anpassen Maße und Schichten nach gebauten Bestand
b			
c			
d			
e			

Geländehöhe: xxx  
Plangrundlage: xxx

PROJEKTINFORMATIONEN

Bauvorhaben:	St. Elisabethkirche Kassel Dacheinsturz
Bauherr:	Bistum Fulda / Dezernat Bauwesen und Bauaufsicht Fachbereich Ressourcen
Architekt:	

**HAZ** Beratende Ingenieure  
für das Bauwesen GmbH

Johanna-Waescher-Straße 11  
D-34131 Kassel  
Tel. +49 (0)561-707 130  
office@haz-ingenieure.de  
www.haz-ingenieure.de

PLANINFORMATIONEN

Darstellung	
Bestandsplan	
Querschnitt Binder mit Dachaufbau	

Maßstab	1:10/5	Datum	03/07/2024	Name	ms	Proj. Nr.	23-240
Blattformat	DIN A2	gezeichnet:		Schadens-		Planbez.	B09
HAZ		23	-	240	02	BES	009
			-			SC	DK
			-				-

